



# Plan 2: Bestandsplan der Allee

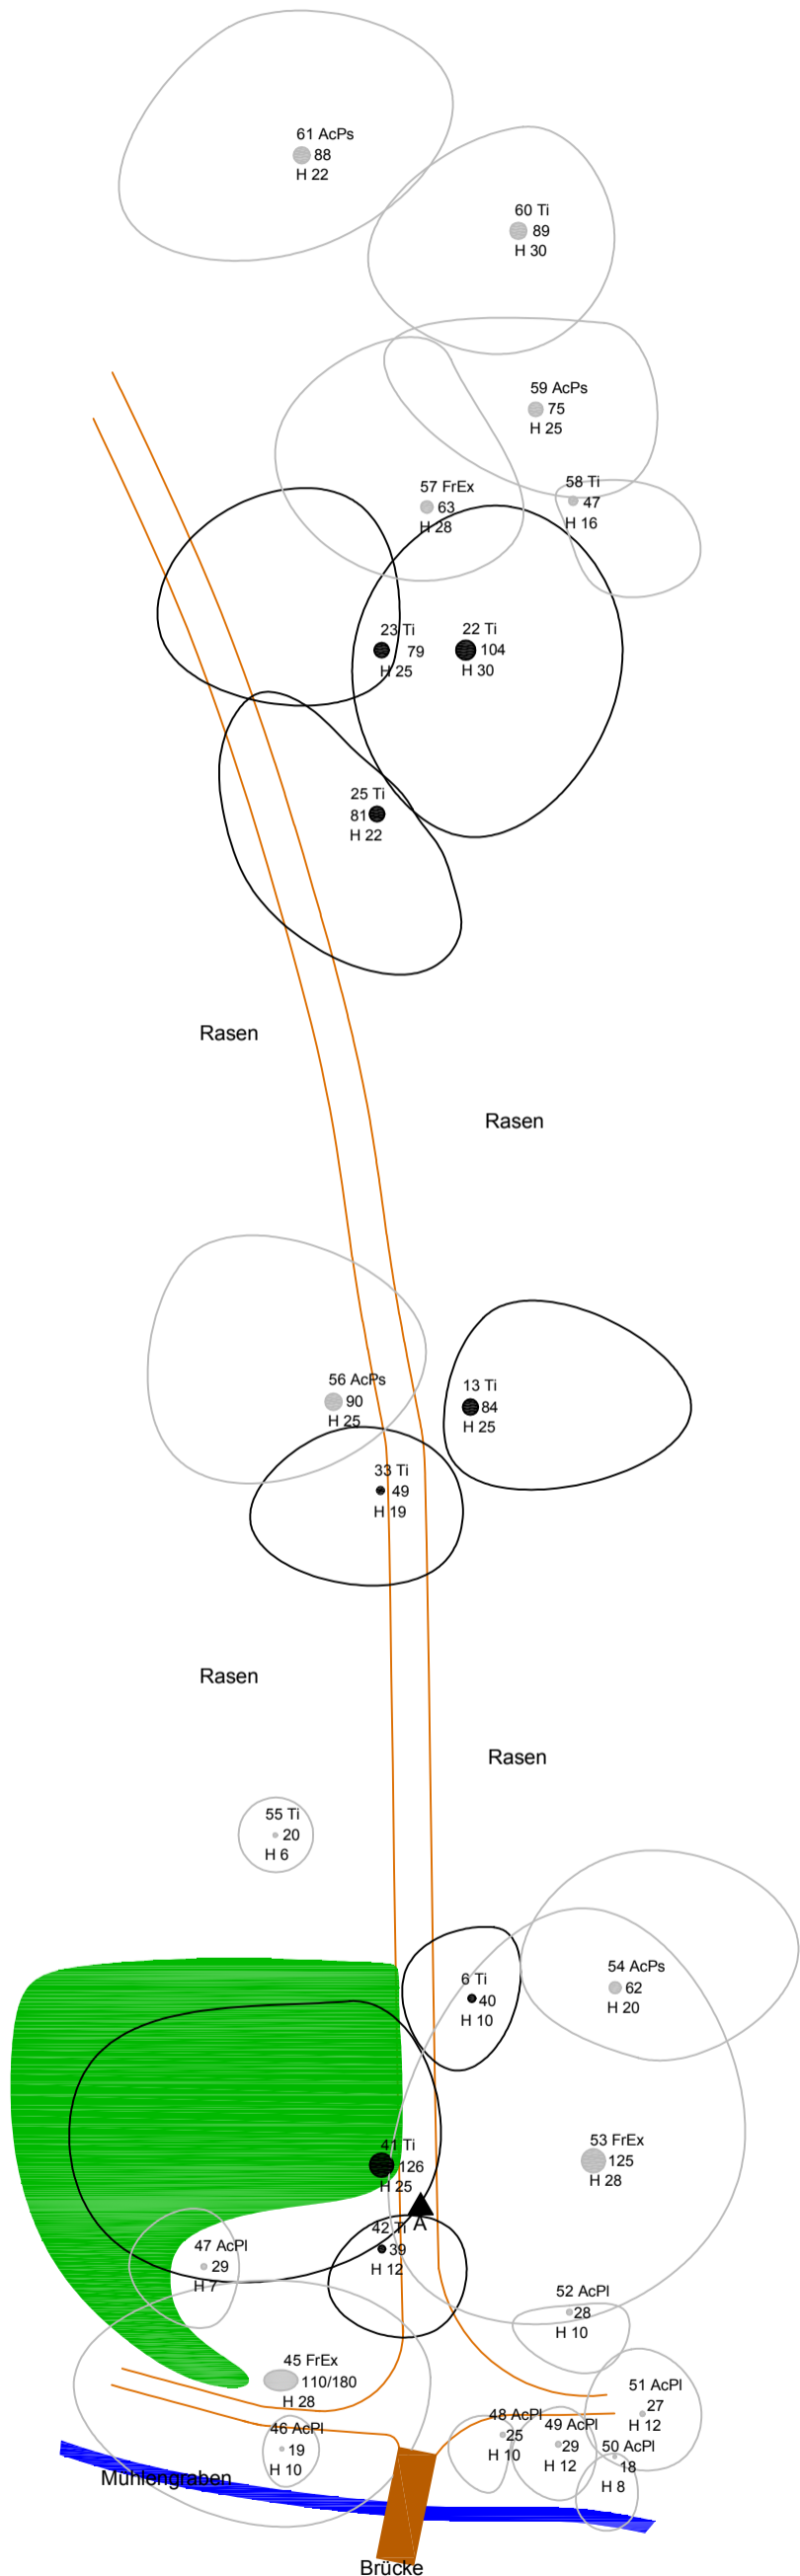

## Übersichtsplan M 1 : 2000

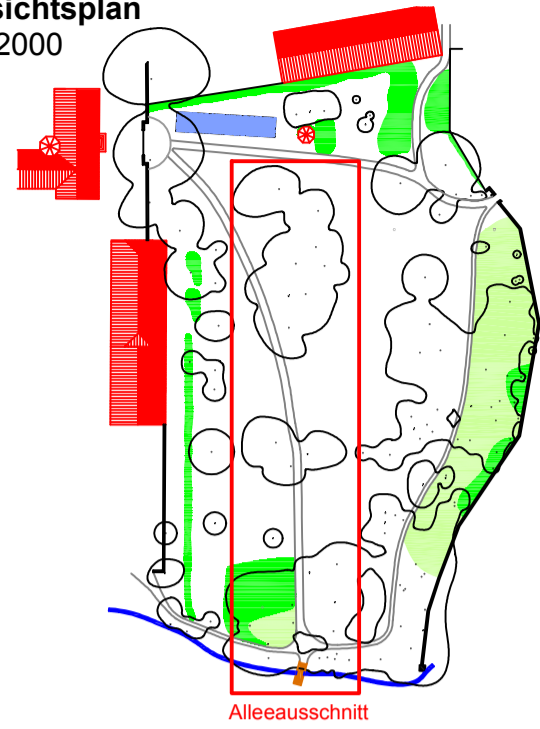

### Legende:

**Alleebaum**  
Kronenumriss, Stamm (maßstabsgerecht), Baumnummer, Artbezeichnung, Stammdurchmesser in cm (in 1,30 m Höhe gemessen), geschätzte Höhe in m

**Alleerandbaum**  
Kronenumriss, Stamm (maßstabsgerecht), Baumnummer, Artbezeichnung, Stammdurchmesser in cm (in 1,30 m Höhe gemessen), geschätzte Höhe in m

**Symphoricarpos** (Schneebeere) **Weg**

### Baumarten:

AcPI	Acer platanoides	Spitz-Ahorn
AcPs	Acer pseudoplatanus	Berg-Ahorn
FrEx	Fraxinus excelsior	Esche
Ti	Tilia	Linde


Bild A



## Restaurierung der Hochzeits-Allee im Gutsgarten Oberwiederstedt Plan 2: Bestandsplan der Allee

gezeichnet und bearbeitet: Mathias Hopp  
aufgenommen im Februar 2008

Maßstab 1 : 200

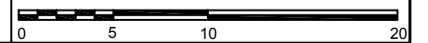

**Auftraggeber:**  
Forschungsstätte für Frühromantik,  
Schäfergasse 6, 06333 Wiederstedt

**Auftragnehmer:**  
Dipl.-Ing. (FH) Mathias Hopp,  
OT Hasselförde Rundweg 13, 17258 Feldberg

Datum:..... Unterschrift:.....